



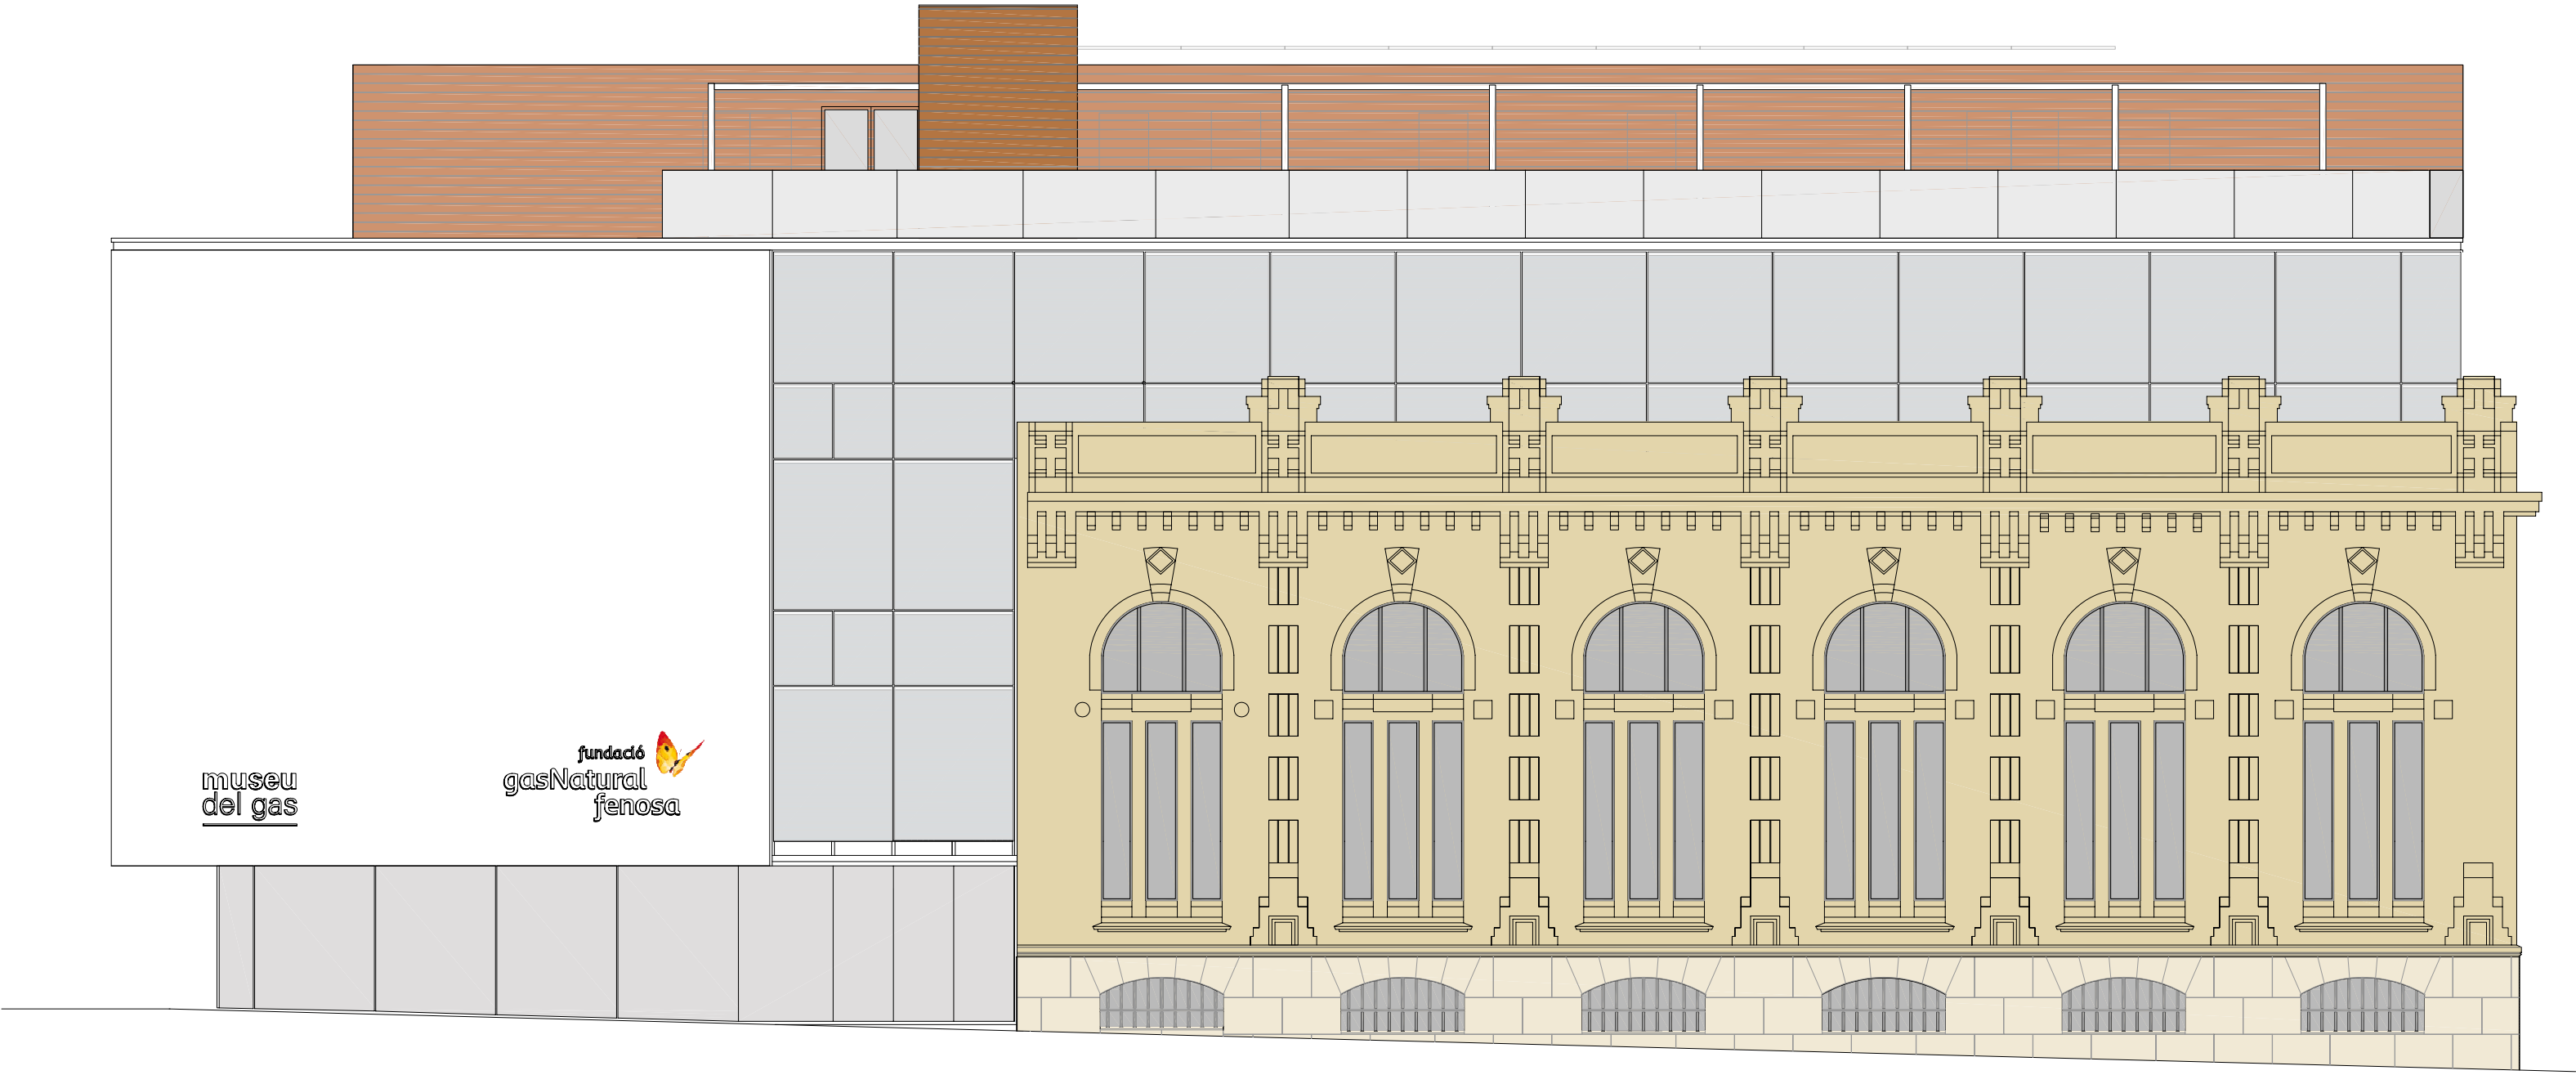

museu
del gas

fundació
gasNatural
fenosa

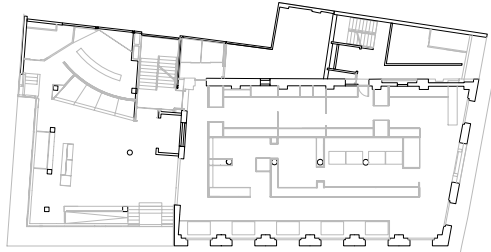

F1

F1

AS BUILT

MUSEU DEL GAS
REFORMA I AMPLIACIÓ DE L'EDIFICI
ANOMENAT "L'ENERGIA"
PLAÇA DEL GAS, 8 - SABADELL

DOCUMENTACIÓ GRÀFICA N° PLANO

DESCRIPCIÓ GENERAL
DEL PROJECTE

AB-01

OBRA

ESCALA


FAÇANA PLAÇA DEL GAS A3+ 1:100

BARCELONA, OCTUBRE 2011

PROMOTOR
FUNDACIÓ GAS NATURAL FENOSA

ARQUITECTES
DANI FREIXES, VICENTE MIRANDA,
LALI GONZALEZ, VICENÇ BOU /
VARIS ARQUITECTES

AB-01-01 FAÇANA 1:100

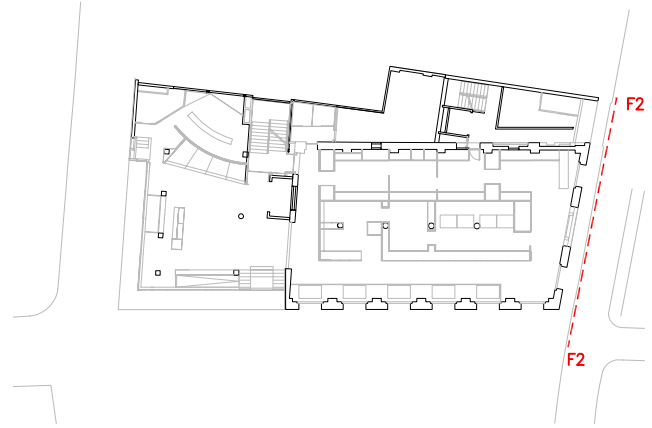

AS BUILT

MUSEU DEL GAS
REFORMA I AMPLIACIÓ DE L'EDIFICI
ANOMENAT "L' ENERGIA"
PLAÇA DEL GAS, 8 - SABADELL



DOCUMENTACIÓ GRÀFICA N° PLANO
DESCRIPCIÓ GENERAL DEL PROJECTE **AB-02**

OBRA
ESCALA
PLÀNOL
FAÇANA CARRER SANT PERE A3 1:100

BARCELONA, OCTUBRE 2011

PROMOTOR
FUNDACIÓ GAS NATURAL FENOSA

ARQUITECTES
DANI FREIXES, VICENTE MIRANDA,
LALI GONZALEZ, VICENÇ BOU /
VARIS ARQUITECTES

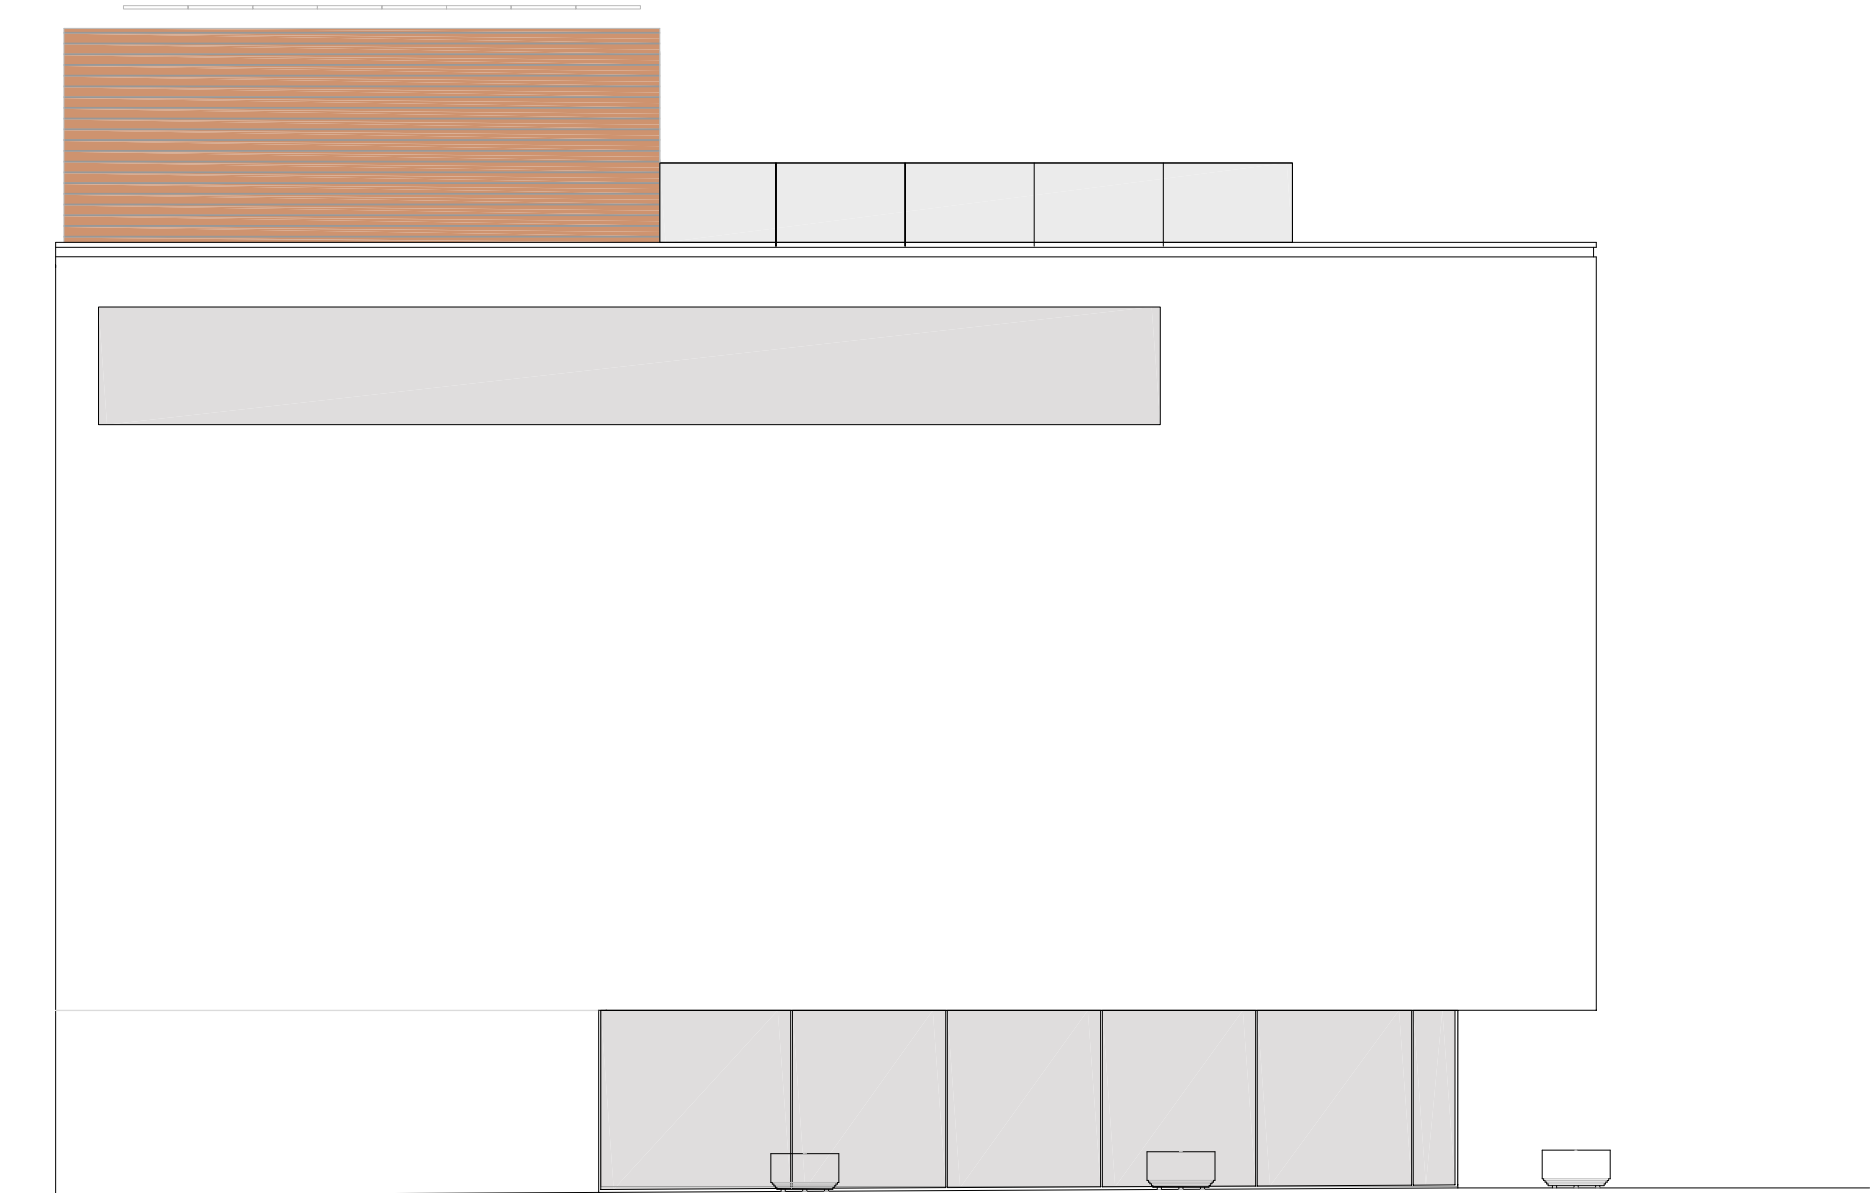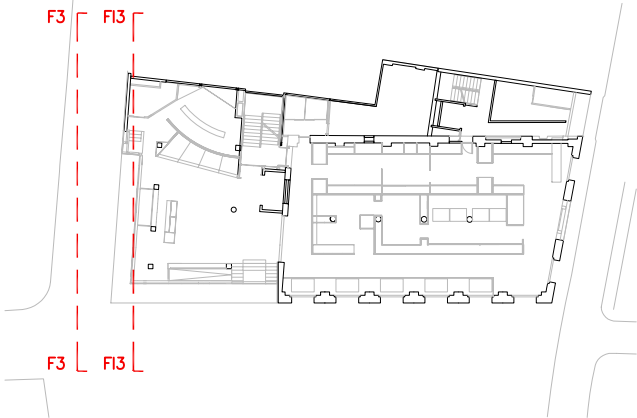

F3: FAÇANA ADVOCAT CIRERA

AS BUILT

MUSEU DEL GAS
REFORMA I AMPLIACIÓ DE L'EDIFICI
ANOMENAT "L' ENERGIA"
PLAÇA DEL GAS, 8 - SABADELL

DOCUMENTACIÓ GRÀFICA	Nº PLANO
DESCRIPCIÓ GENERAL DEL PROJECTE	AB-03
PLÀNOL	OBRA
FAÇANA CARRER ADVOCAT CIRERA	ESCALA
	A3 1:100

BARCELONA, OCTUBRE 2011

PROMOTOR
FUNDACIÓ GAS NATURAL FENOSA

ARQUITECTES
DANI FREIXES, VICENTE MIRANDA,
LALI GONZALEZ, VICENÇ BOU /
VARIS ARQUITECTES

